

# Starostwo Powiatowe w Poznaniu

Do wszystkich uczestników postępowania o udzielenie zamówienia publicznego w trybie przetargu nieograniczonego na wykonanie robót budowlanych w zakresie budowy boisk wielofunkcyjnych oraz placów zabaw w jednostkach oświatowych Powiatu Poznańskiego z możliwością składania ofert częściowych (VIII części). Przedmiot zamówienia realizowany jest w ramach projektu pod nazwą: „PROMOCJA ZDROWIA POPRZEZ SPORT – ZESPÓŁ PRZYSZKOLNYCH OTWARTYCH BOISK WIELOFUNKCYJNYCH W POWIECIE POZNAŃSKIM” w ramach Mechanizmu Finansowego Europejskiego Obszaru Gospodarczego (EOG).

Wasze pismo z dnia:	Znak:	Nasze pismo: WA.3432-69-10/08 L.dz.: WA.KW-00081/09	Data: 28.01.2009r.
---------------------	-------	---	-----------------------

Niniejszym wyjaśniamy, iż w zmianie treści SIWZ z dnia 20.01.2009 r. (pismo WA.3432-69-4/08) dotyczącej nawierzchni poliuretanowej, na str. 1, mylnie podano nr normy. Powinno być PN-EN 14877.

Ponadto Wykonawcy obowiązani są dołączyć do oferty następujące dokumenty:

1. Dla boisk z nawierzchnią poliuretanową:
  - certyfikat IAAF lub wyniki badań laboratorium badającego nawierzchnie sportowe potwierdzające zgodność parametrów oferowanego systemu nawierzchni z wymogami IAAF (tylko dla bieżni usytuowanej w Zespole Szkół w Mosinie, ul Topolowa 2);
  - karty techniczne oferowanych nawierzchni;
  - oświadczenie Wykonawcy iż zaproponowane technologie są zgodne z normą PN-EN 14877 lub aprobatą techniczną ITB lub rekomendacją techniczną oraz posiadają atest PZH.
2. Dla boiska z trawy syntetycznej:
  - certyfikat federacji sportowej FIFA lub wyniki badań specjalistycznego laboratorium badającego nawierzchnie sportowe np. Labosport, potwierdzające zgodność parametrów oferowanych systemów nawierzchni z wymogami FIFA;
  - karty techniczne oferowanych nawierzchni;
  - oświadczenie Wykonawcy iż zaproponowane technologie są zgodne z normą PN-EN 15330-1 lub aprobatą techniczną ITB lub rekomendacją techniczną oraz posiadają atest PZH.

W świetle powyższego zmienił się zapis SIWZ – rozdział VIII ust. 2 w ten sposób, iż Wykonawca obowiązany jest załączyć poza dokumentami wskazanymi w specyfikacji również w/w dokumenty.

Jednocześnie Zamawiający zmienia treść dokumentacji dołączonej do postępowania w zakresie:

1. Części IV – Zespół Szkół im. Jadwigi i Władysława Zamoyskich w Rokietnicy, ul. Szamotulska 24 w zakresie usytuowania boiska (przesunięcie o 13m w kierunku budynków szkoły). Zakres prac do wykonania bez pozostaje zmian. W załączeniu plan sytuacyjny.
2. Części VI – Boisko przy Zespole Szkół im. Jadwigi i Władysława Zamoyskich w Rokietnicy, Filia w Murowanej Goślinie, ul. Szkolna 1. Na rys. nr 1 – Zagospodarowanie terenu nieprawidłowo podano rzędne. Powinno być:  
80.40 – zamiast 67.38,  
80.57 – zamiast 67.55.


WICESTAROSTA POZNAŃSKI

Tomasz Łubiński

60-509 Poznań, ul. Jackowskiego 18 tel. (061) 8 410 500, fax (061) 8 480 556	NIP 781-16-19-671, REGON 631276788
www.powiat.poznan.pl e-mail: starostwo@powiat.poznan.pl	

Mł... K... 10

# MAPA ZASADNICZA SKALA 1:500

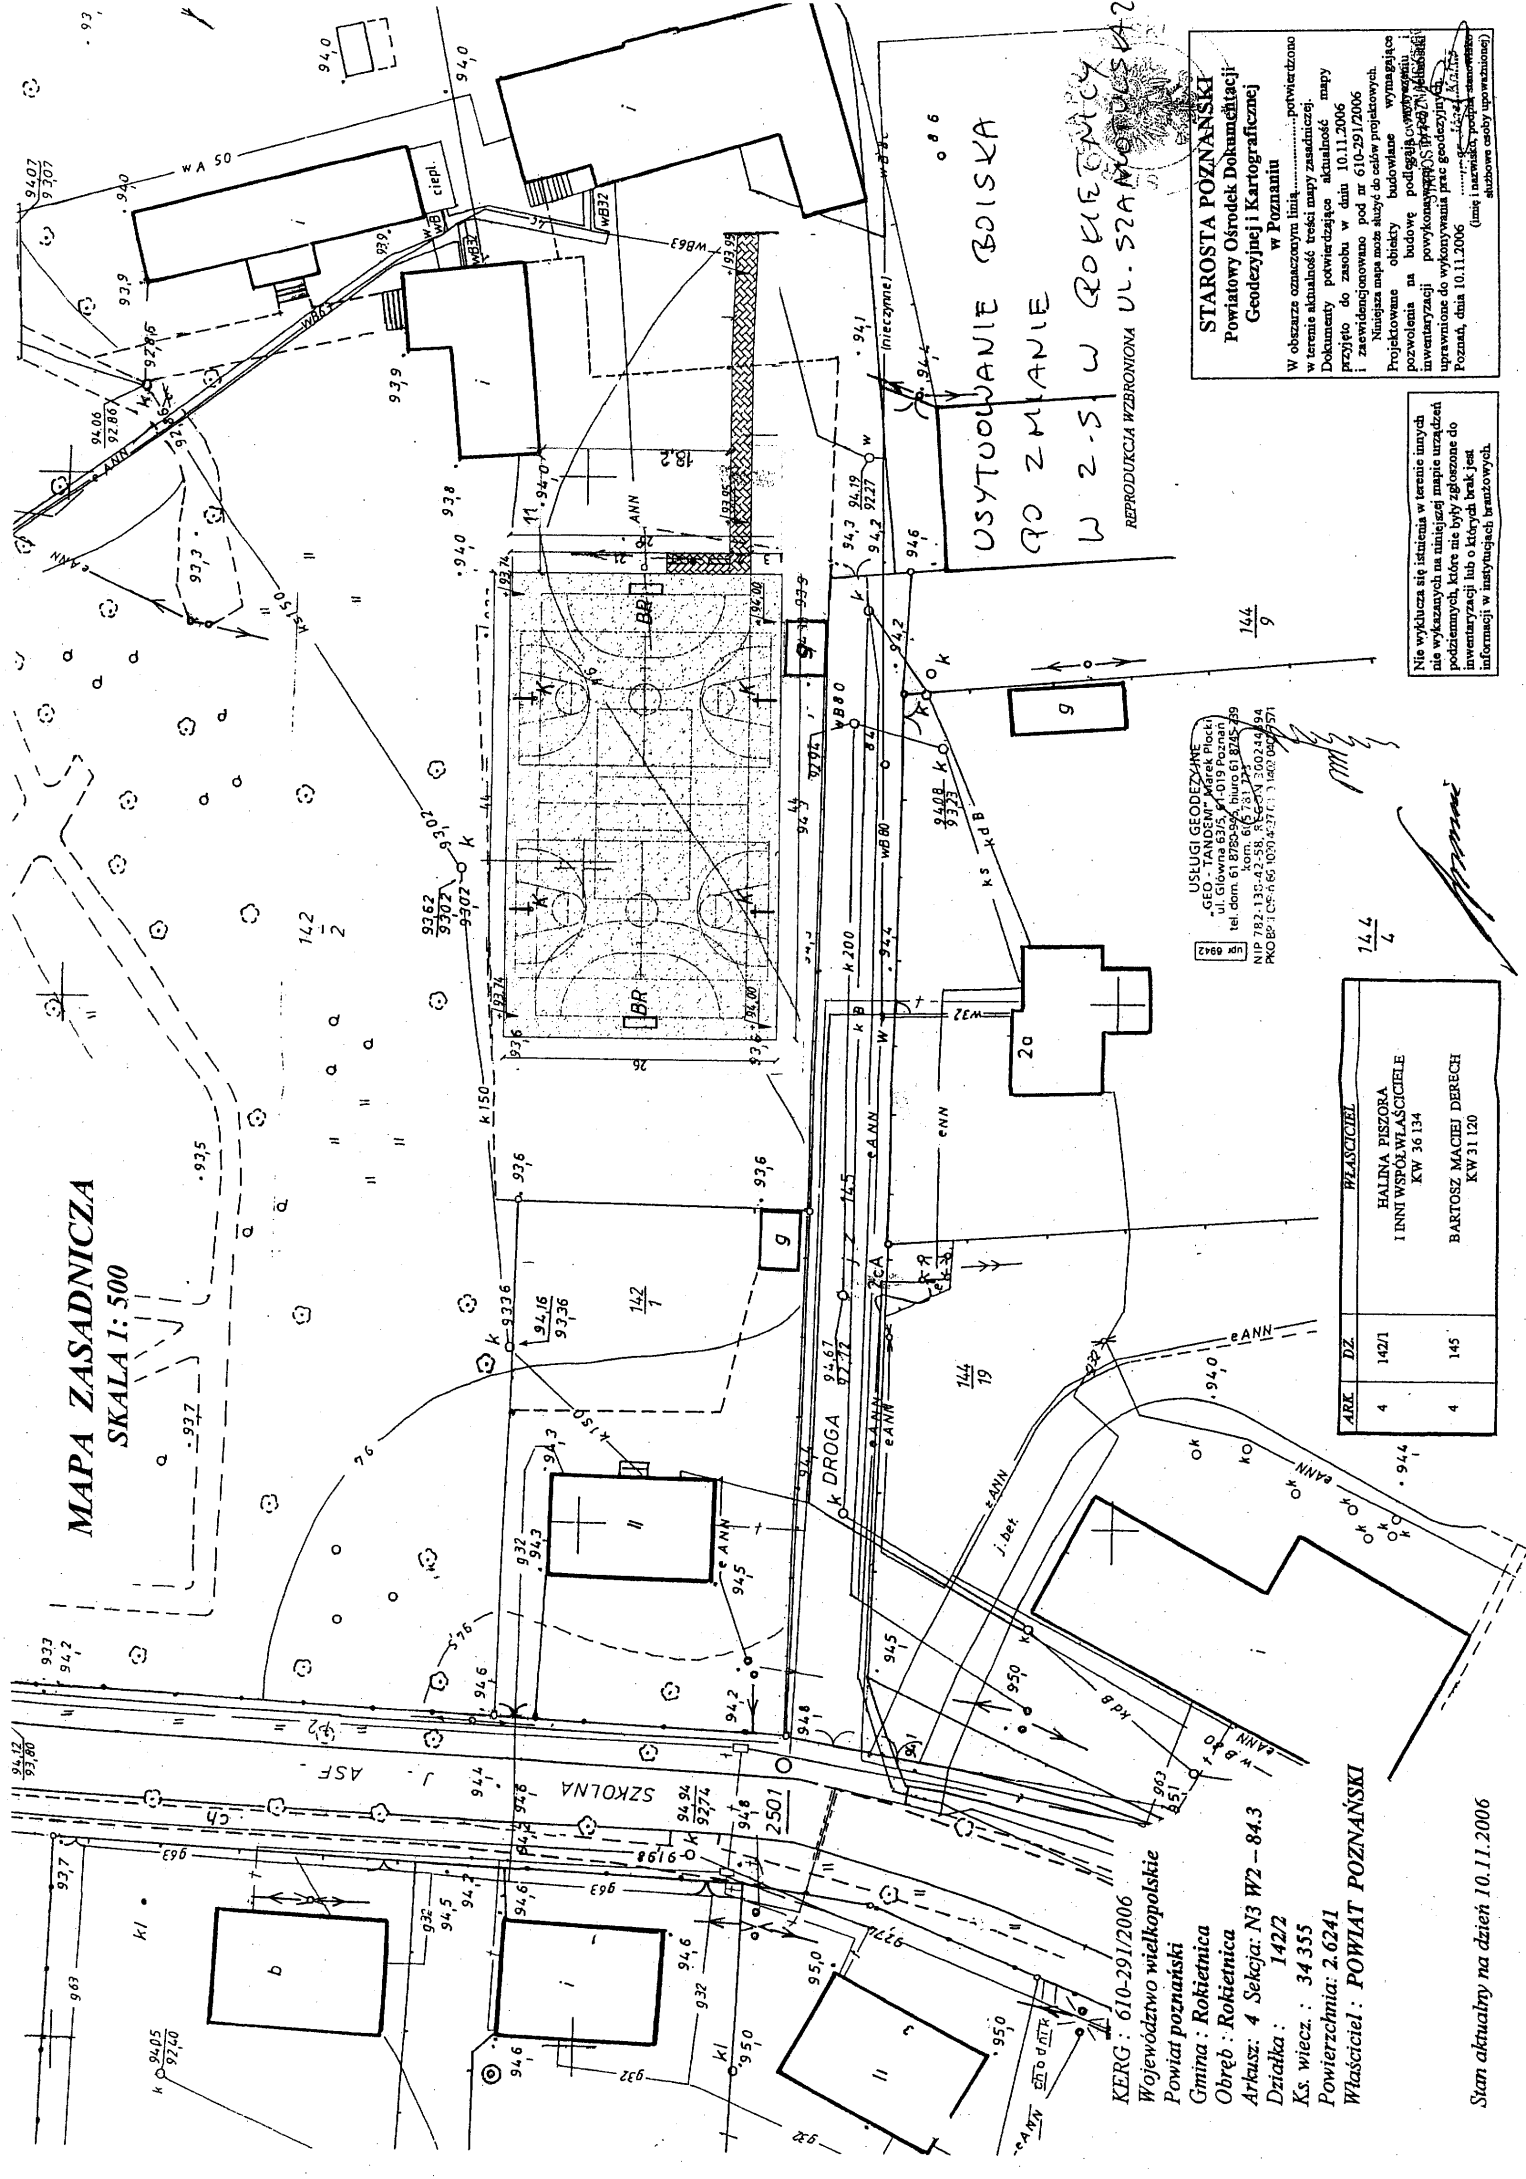

KERG: 610-291/2006  
 Województwo wielkopolskie  
 Powiat poznański  
 Gmina: Rokietnica  
 Obręb: Rokietnica  
 Arkusz: 4 Sekcja: N3 W2-84.3  
 Działka: 142/2  
 Ks. wiecz.: 34 555  
 Powierzchnia: 2.6241  
 Właściciel: **POWIAT POZNAŃSKI**

ARK.	DZ.	WŁAŚCICIEL
4	142/1	HALINA PIĘSORA I INNI WSPÓLWŁAŚCICIELE KW 36 134
4	145	BARTOSZ MACIEJ DERECH KW 31 120

USŁUGI GEODEZYJNE  

USYTUOWANIE  
 PO ZMIANIE  
 W Z-S W ROKIETnicy  
 REPRODUKCJA WZBROWIOMA UL. SZAMOTULSKA 2

**STAROSTA POZNAŃSKI**  
**Powiatowy Ośrodek Dokumentacji**  
**Geodezyjnej i Kartograficznej**  
 w Poznaniu  
 W obszarze oznaczonym linią ..... potwierdzono w terenie aktualność treści mapy zasadniczej. Dokumenty potwierdzające aktualność mapy przyjęto do zasobu w dniu 10.11.2006 i zezwoleniu na wydanie pod nr 610-291/2006. Niniejsza mapa może służyć do celów projektowych. Projektowane obiekty budowlane wymagające pozwoleń na budowę podlegają wytyczeniu i inwentaryzacji powykonawczej (rys. 2) i umieszczeniu na mapie zasadniczej. Urządzenie do wykonania prac geodezyjnych i inwentaryzacyjnych: .....  
 Poznań, dnia 10.11.2006  
 (imię i nazwisko osoby upoważnionej)  
 .....  
 (stempel)

Nie wyklucza się istnienia w terenie innych nie wskazanych na niniejszej mapie urządzeń podziemnych, które nie były zgłoszone do inwentaryzacji lub o których brak jest informacji w instytucjach branżowych.